


水土保持措施主要工程量变化情况一览

序号	防治分区	措施名称		单位	方案设计	实际完成	增减量
					工程量	工程量	
1	主体工程 防治区	工程 措施	场地平整	m³	7178	7178	0
2			表土回填	m³	3900	3900	0
3			铺草帘	m³	1500	1500	0
4			盖板排水沟	m	850	850	0
5	主体工程 防治区	植物 措施	种草护坡	m²	1885	1885	0
6			覆土绿化	m²	1400	0	-1400
7			种草	m²	400	1800	+1400
8	逆路工程 防治区		种草护坎	m²	21100	21100	0
9			表土剥离	m³	3900	3900	0
10	主体工程 防治区	临时 措施	表土草袋拦挡等	m	86	86	0
11			苫布覆盖	m²	464	464	0
12			沉沙池	个	2	2	0

道路工程防治区水土保持措施工程量表

序号	工程名称	单位	工程量
1	植物措施		
1	护坡工程		
(1)	种草护坡	hm²	2.11

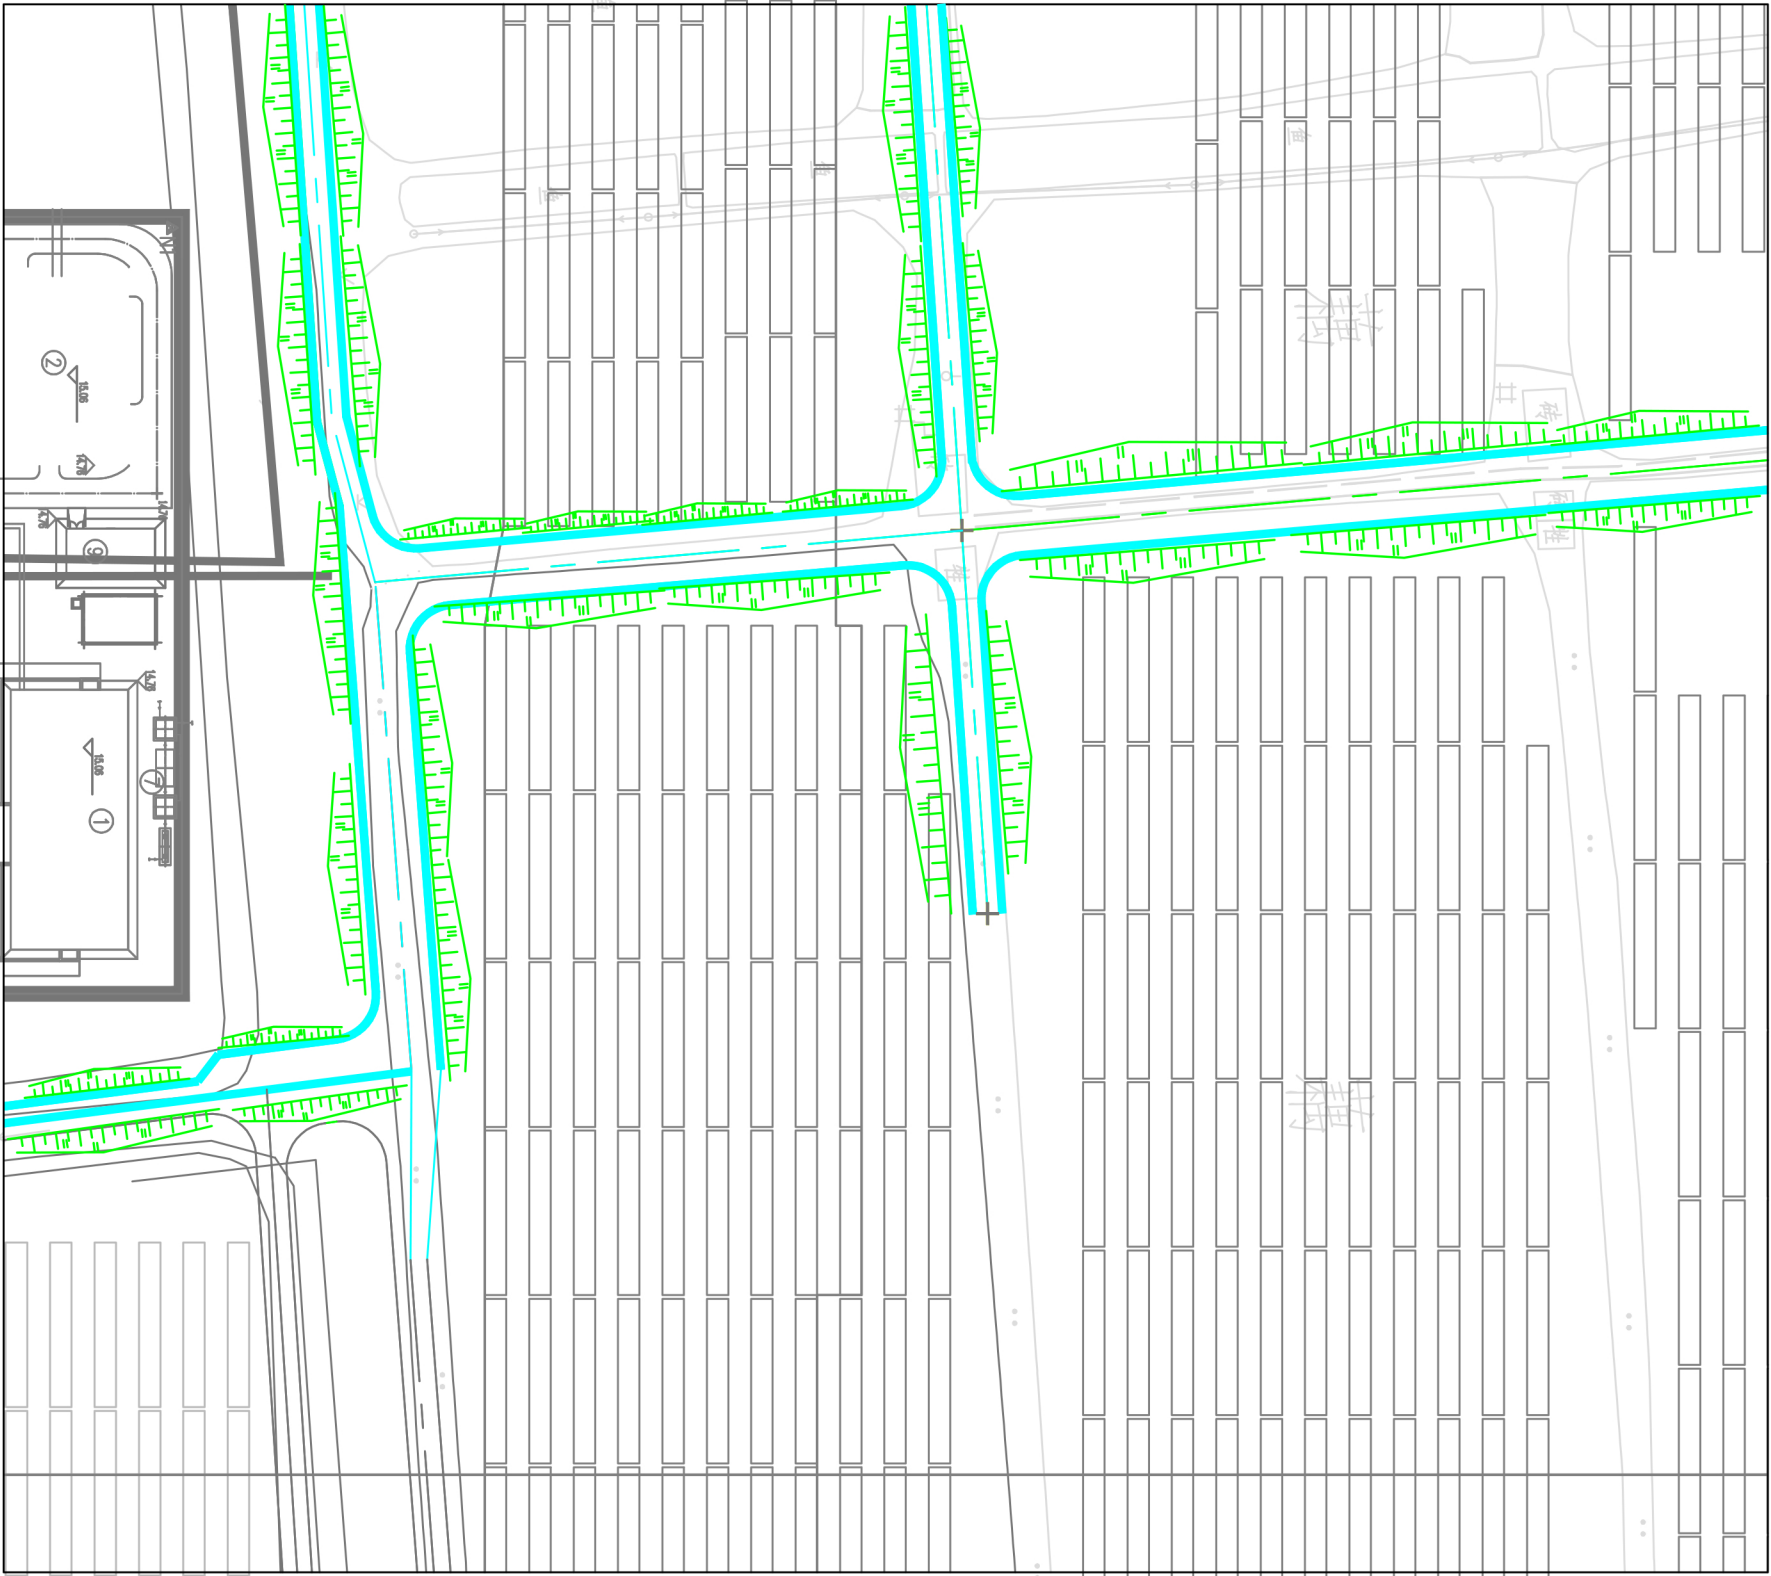

图例

— 种草护坡

— 种草护坡

深圳世源生态环境建设有限公司

核定	初设	设计
审查	部分	
校核		
设计		
制图		
比例	示意	
道路工程防治区		
水土保持措施竣工图		
证书编号	日期	图号
	2019年11月	JXGF-SB-CS-3